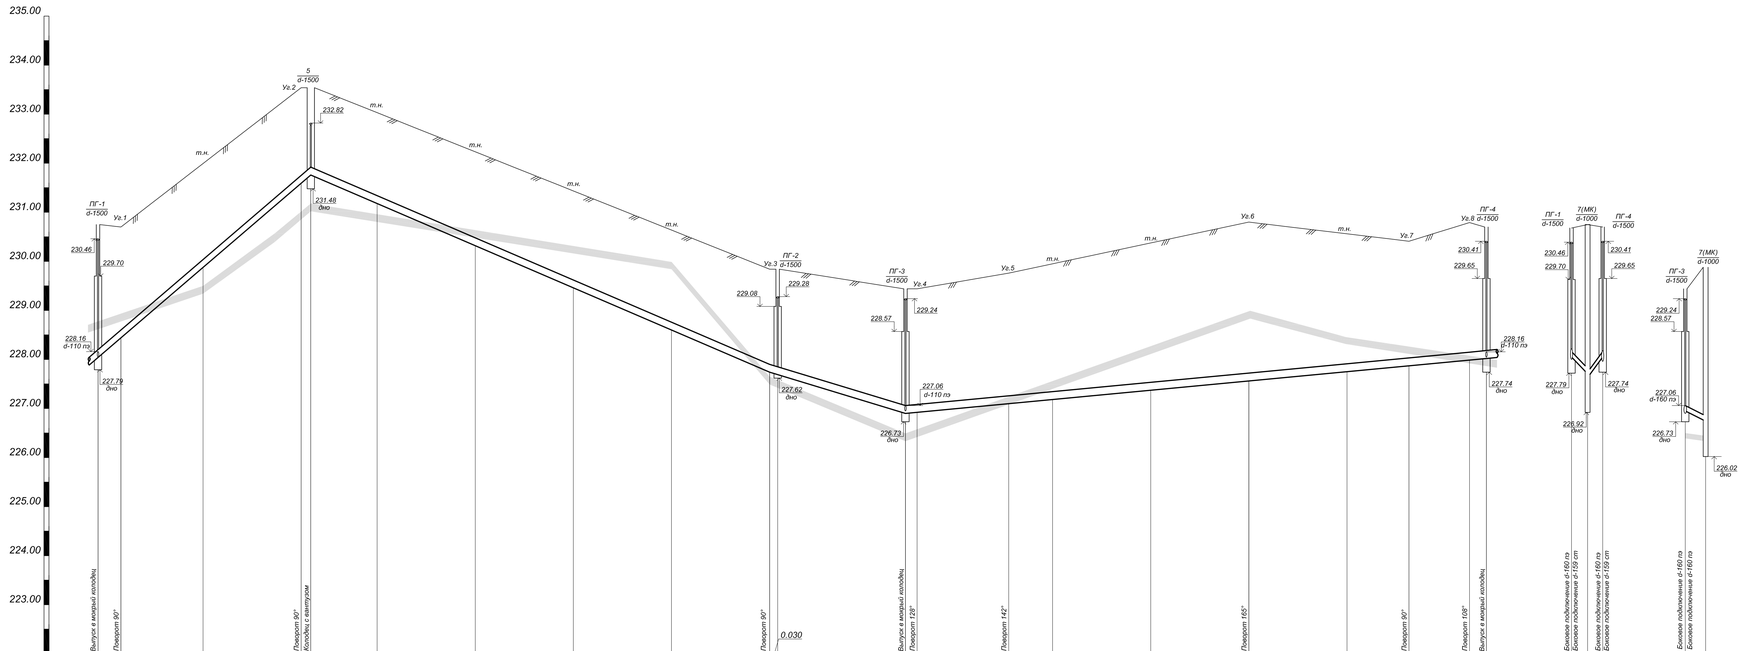

Планово-высотное положение инженерной сети проверено, чертеж составлен правильно, соответствует натуре, имеются отклонения от проекта.

Система высот Балтийская
Система координат г. Минска М 1:500

Пл: 212-А;10, 11, 14, 12, 15, 16
+8-18;2, 3

Исполнитель: РУП "Минское областное агентство по государственной регистрации и земельному кадастру"			
Заказчик:ОАО "Минскводстрой"			
Строительная организация:ОАО "Минскводстрой"			
Исполнительные профиля водопровода В2 по объекту: *"Квартал малоэтажной застройки по ул. Путейской в г. Заславле" (для передачи на баланс)*			
Проект 01041828-00-НВК ОАО "Минскводстрой"	Согласовано КАГиЗ № от		Ордер на раскопки № от
Строительство начато 2012		Строительство окончено 2013	
Должность	Подпись	Фамилия	Дата
Гл. инженер		Курак В.В.	12.2015.
Нач. участка		Пасюта Г.Я.	12.2015.
Геодезист		Римашевский Д.В.	12.2015.